


SKALA 1:500

Sekcje mapy: 6.14.7.13.05.3.1; 6.14.7.13.05.1.3

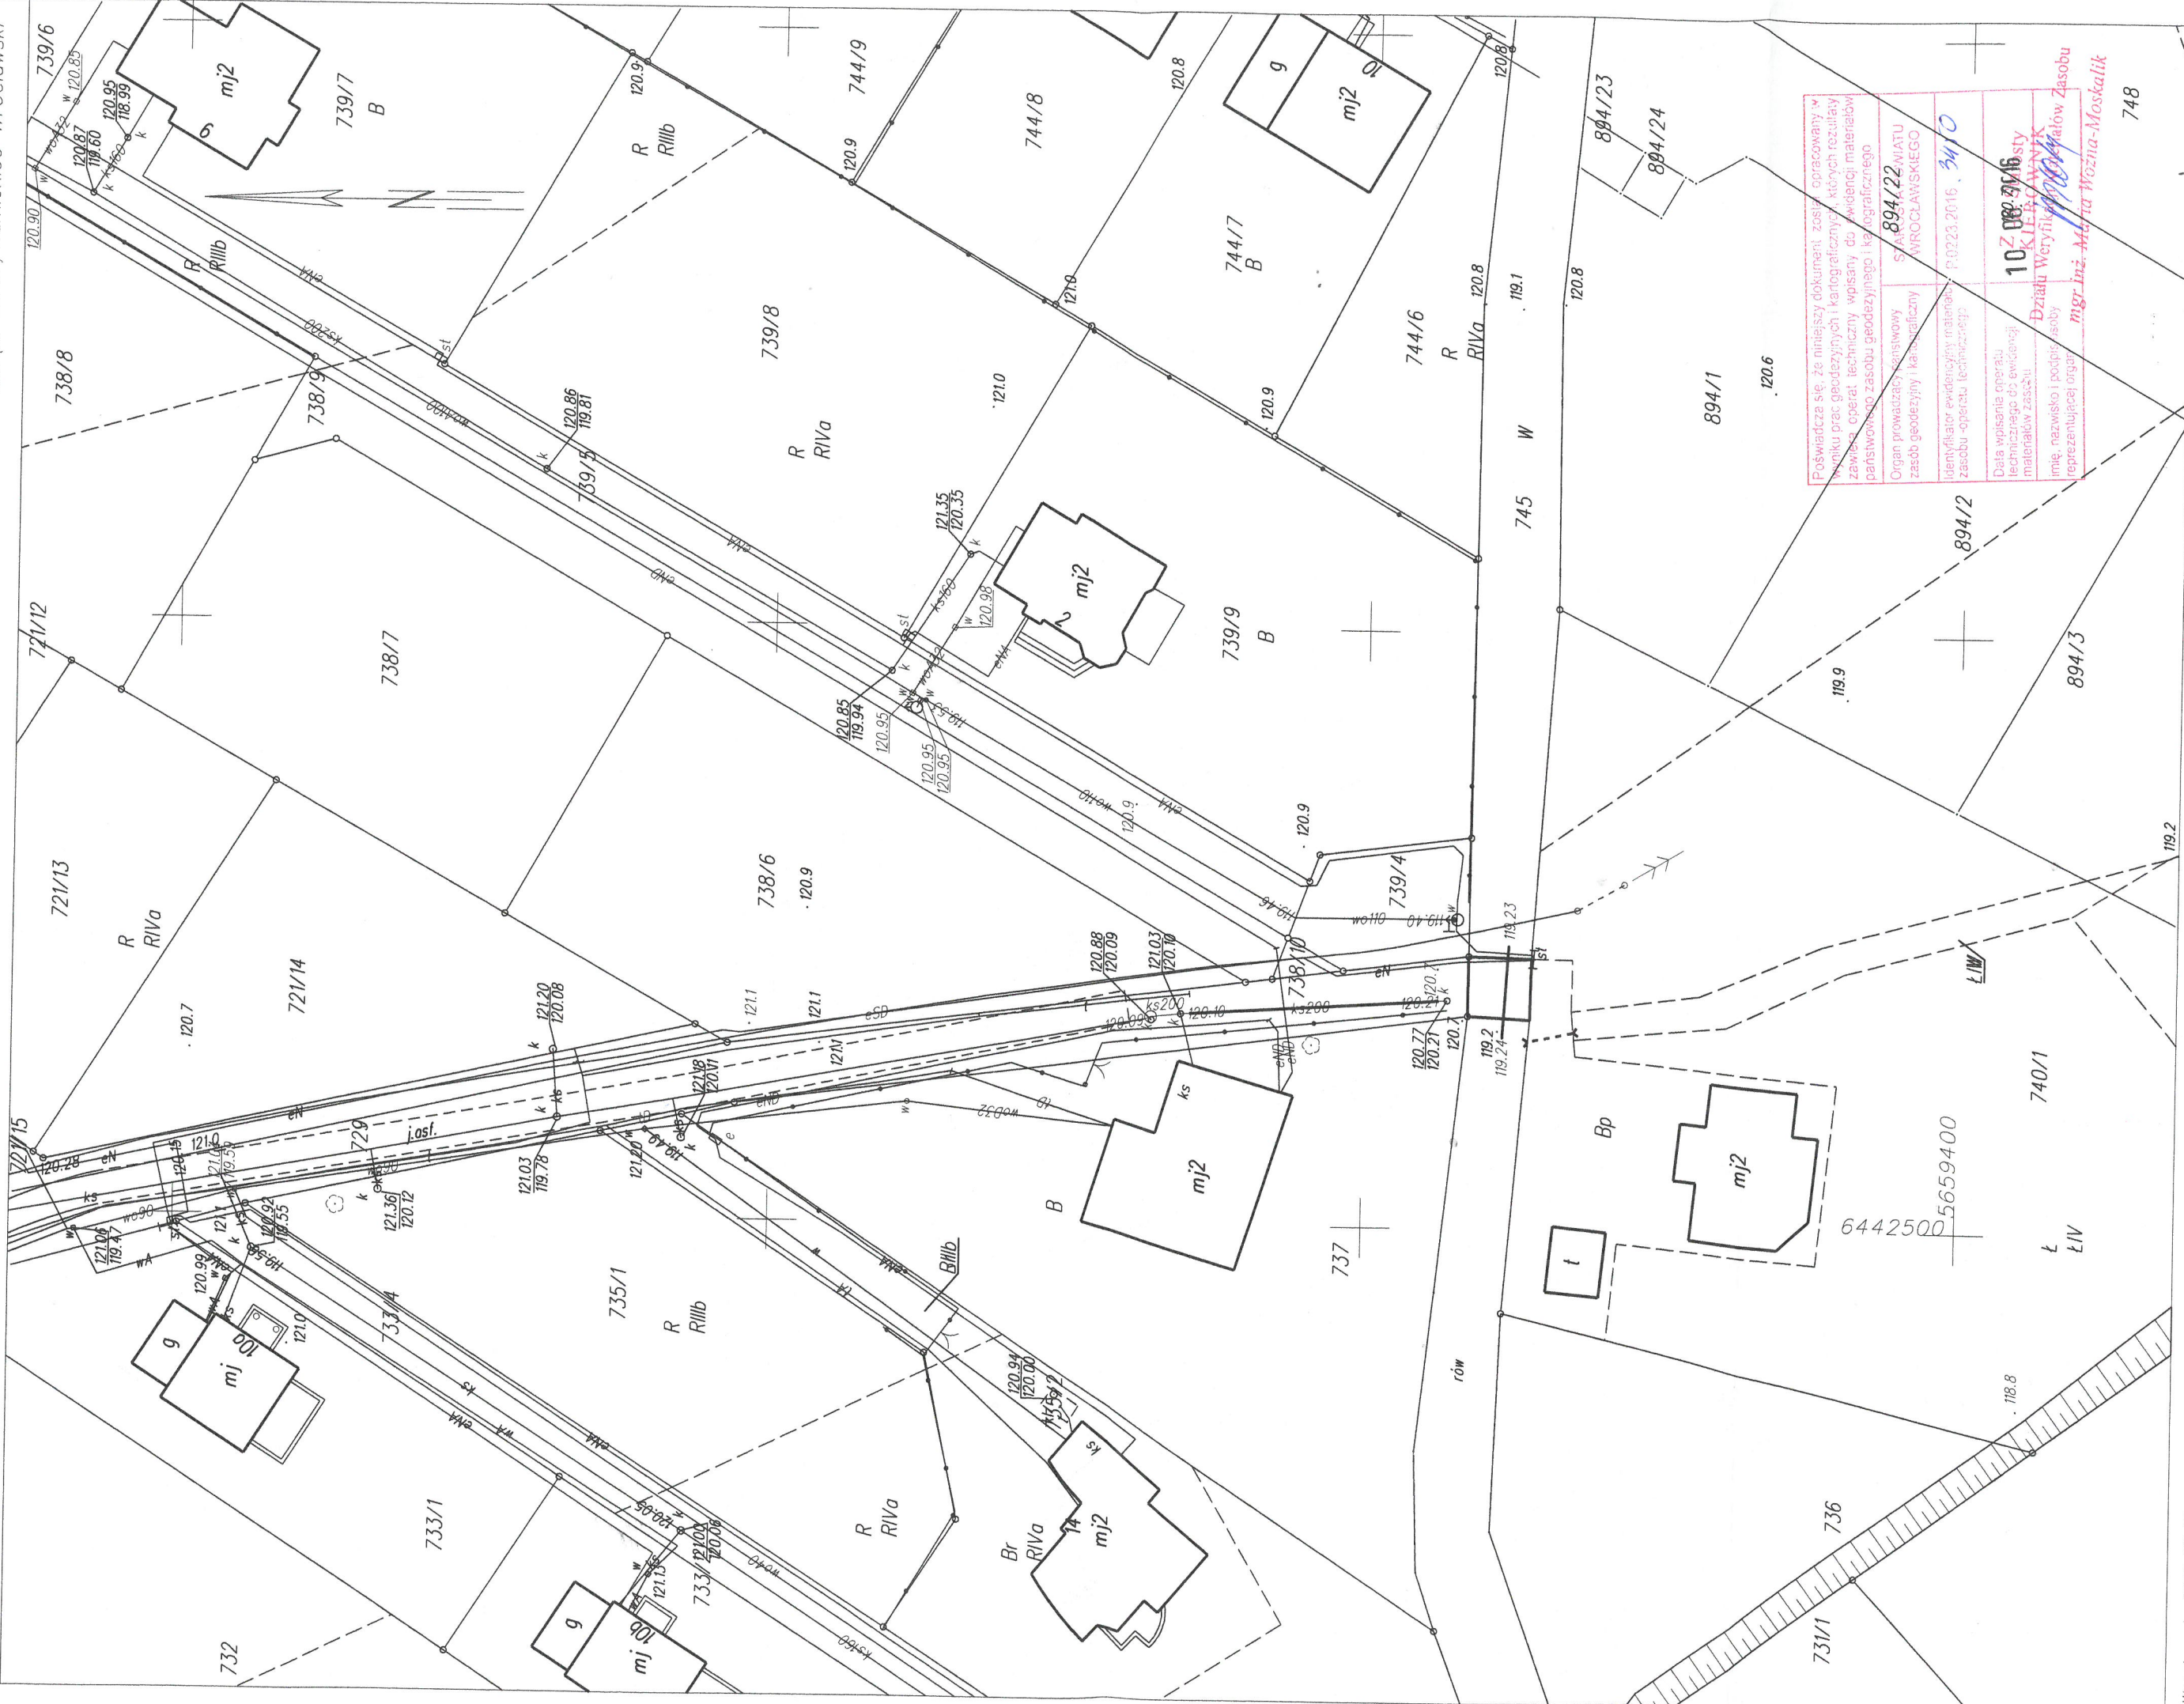

POŚWIADCZA SIĘ, ŻE NINIJSZY DOKUMENT ZOSTAŁ OPRACOWANY W WYNIKU PRAC GEODEZYJNYCH I KARTOGRAFICZNYCH, KTÓRYCH REZULTATY ZAWIERA, OPERAT TECHNICZNY WPISANY DO EWIDENCJI MATERIAŁÓW PAŃSTWOWO ZASOBU GEODEZYJNEGO I KARTOGRAFICZNEGO

Organ prowadzący i zarządcy zasobu geodezyjny i kartograficzny	STAROSTA POWIATU WROCŁAWSKIEGO
Data wpisania operatu technicznego do ewidencji materiałów zasobu	10.08.2016
Imię, nazwisko i podpis osoby reprezentującej organ	Działu Weryfikacji Materiałów Zasobu mgr inż. Małgorzata Woznia-Moskaliak

10Z.08.2016
