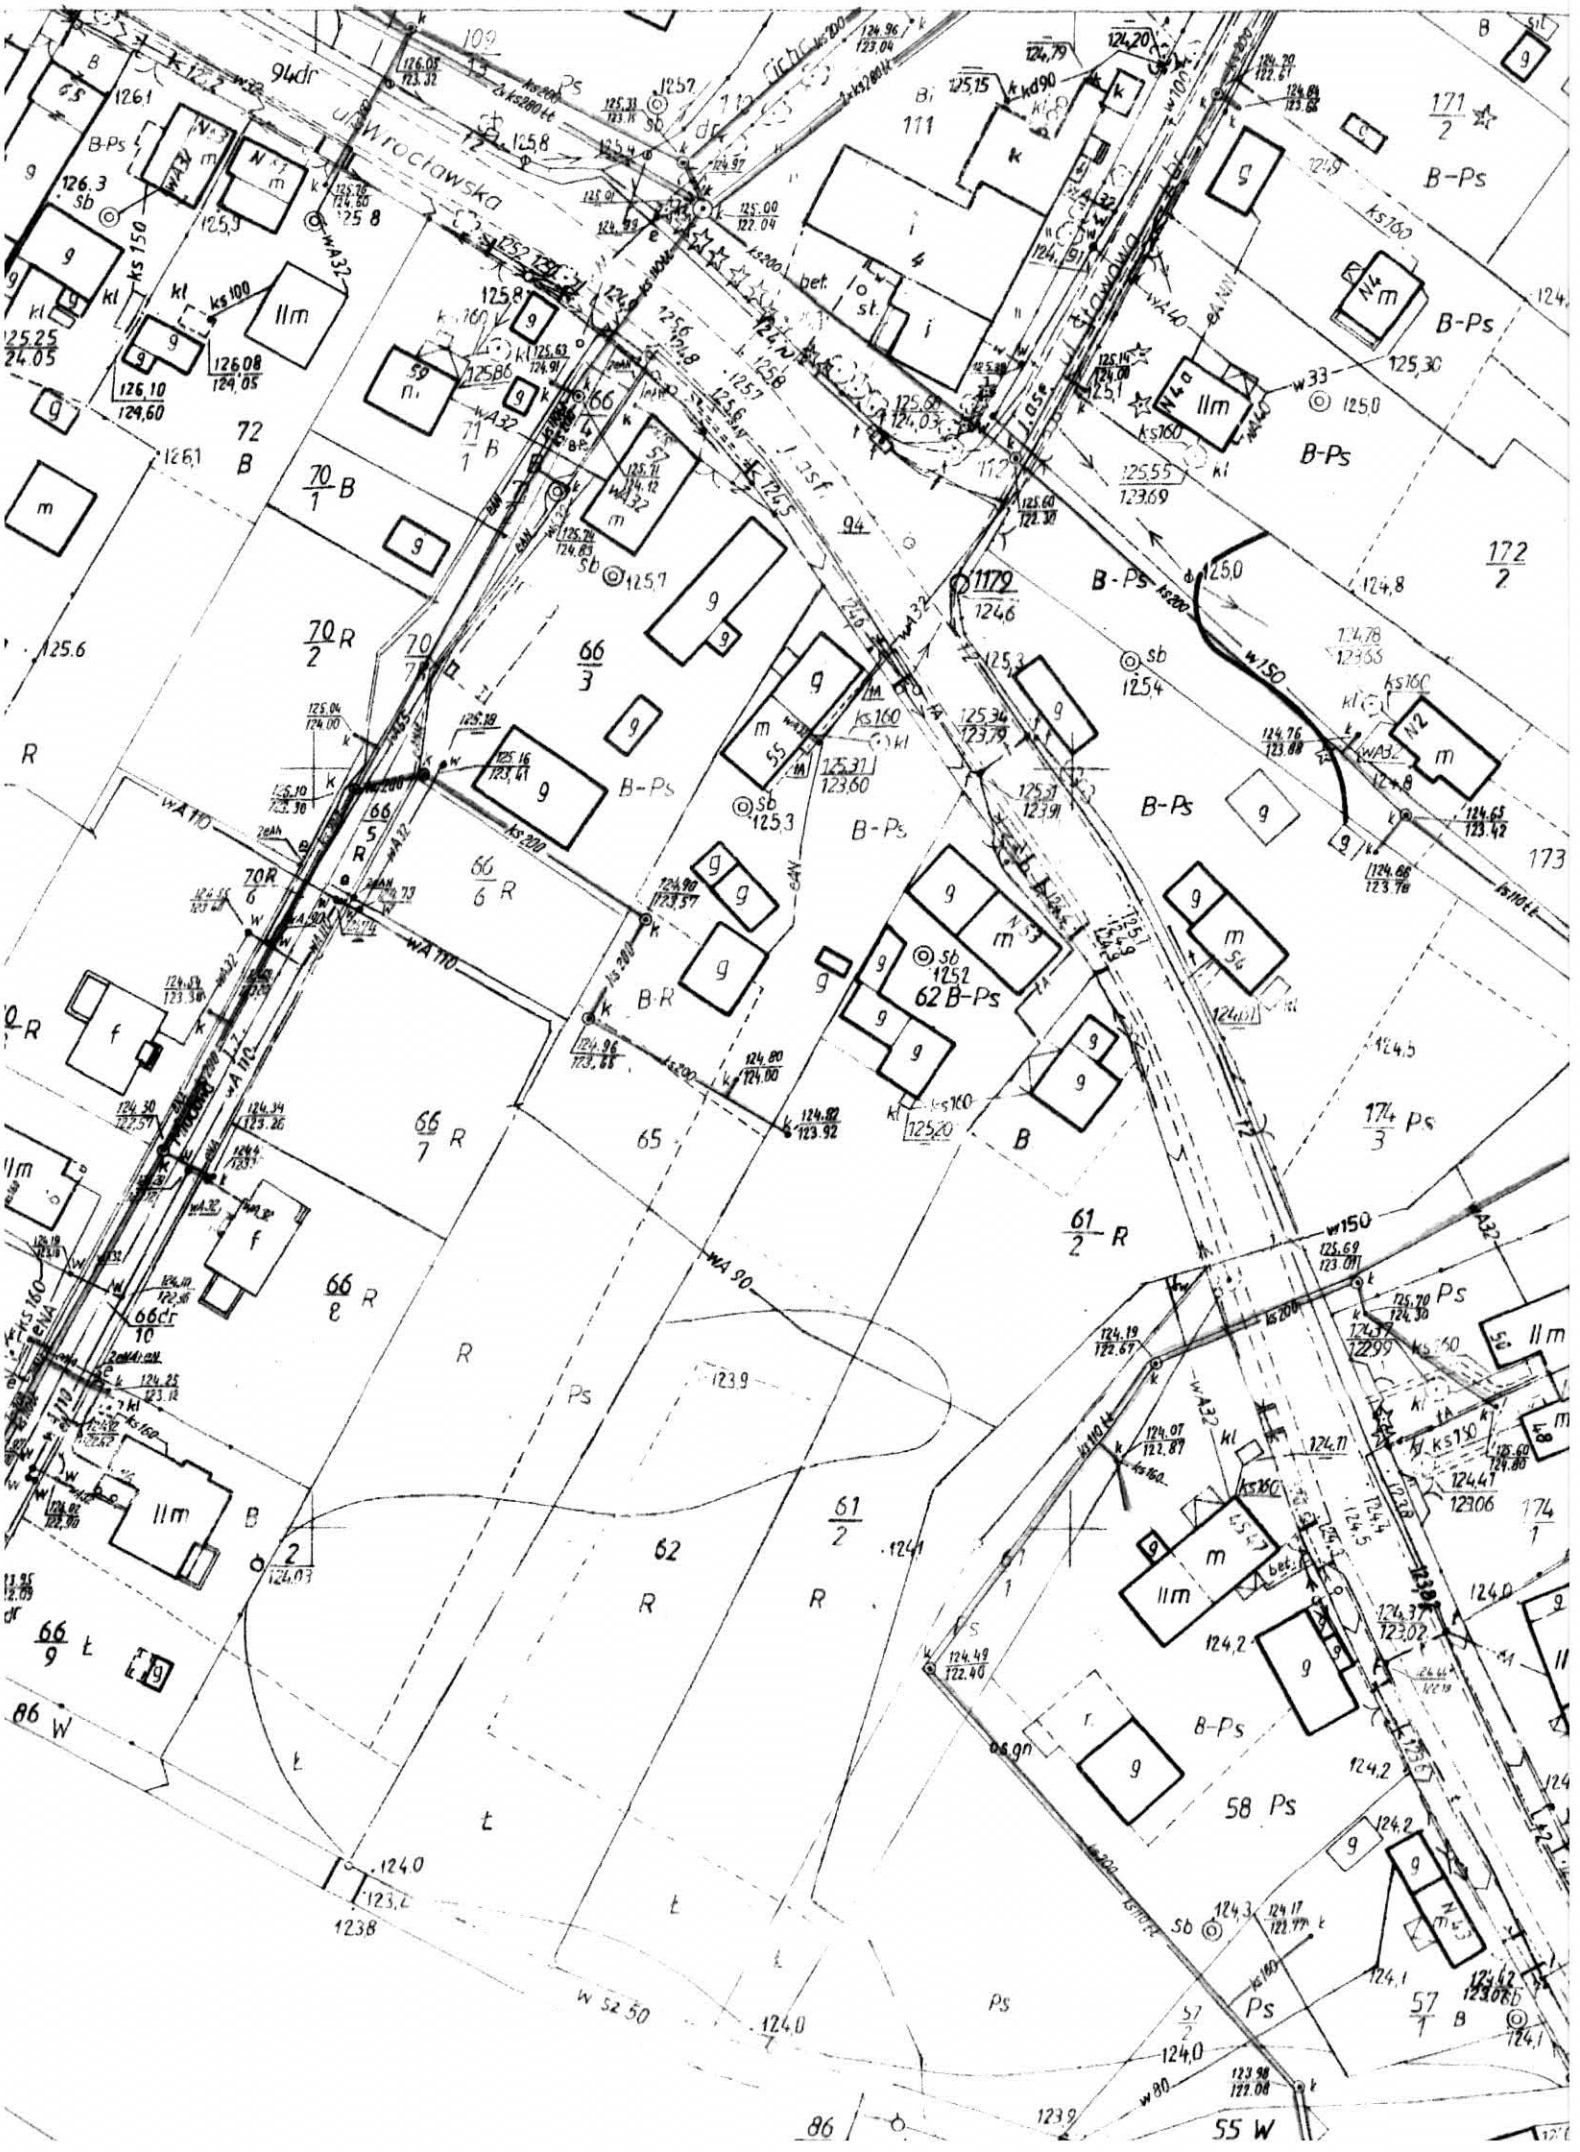
ul. Wrocławska
B-Ps
Ps
R
B
Ł
W 52.50
W 90
W 110
W 150
