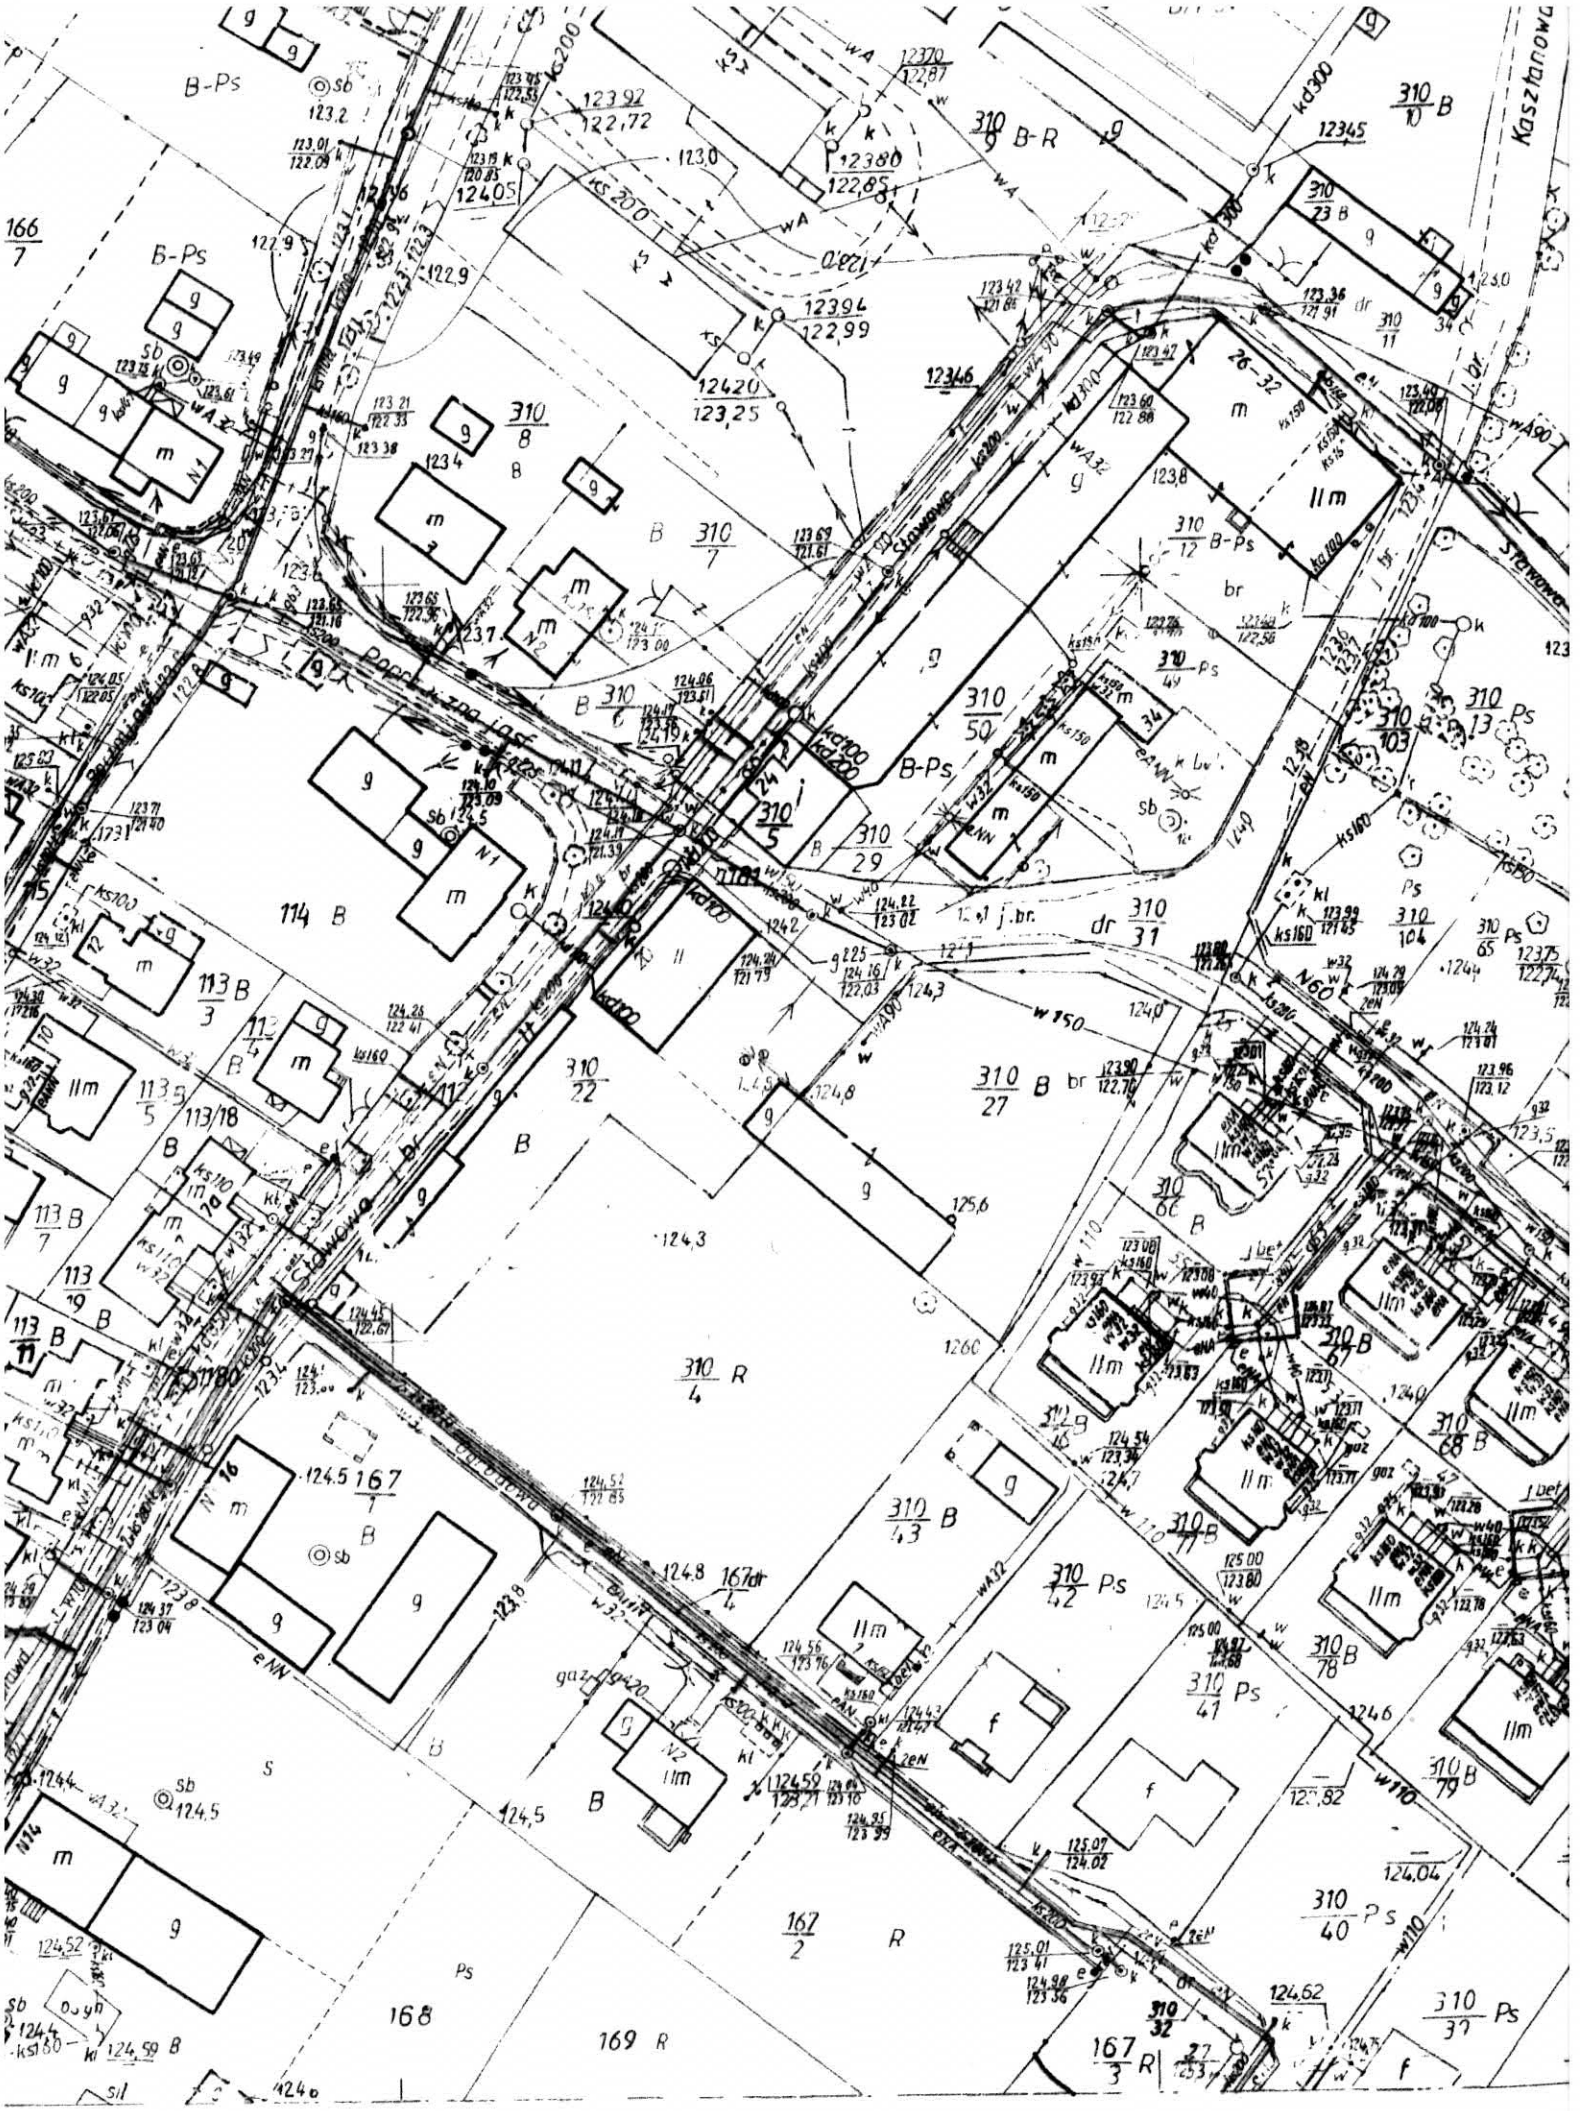
Kasztanowa
B-Ps
B-R
B
R
Ps
dr
br
sb
g
m
f
wA32
wA90
kd300
kd200
kd160
kd100
ks200
ks160
ks150
ks100
w150
w110
gaz dn90
310 B
310 R
310 Ps
310 B-Ps
310 B-R
310/1
310/2
310/3
310/4
310/5
310/6
310/7
310/8
310/10
310/11
310/12
310/13
310/22
310/27
310/29
310/31
310/32
310/37
310/40
310/41
310/42
310/43
310/50
310/65
310/66
310/67
310/68
310/78
310/79
310/103
310/104
167/1
167/2
167/3
166/7
113/3
113/5
113/7
113/18
113/19
114
168
169
12345
12370
12380
12392
12394
12405
12420
12346
12375
123.0
122.9
124.3
124.5
124.8
125.6
126.0